



# AUDYTORIUM I skala 1:100

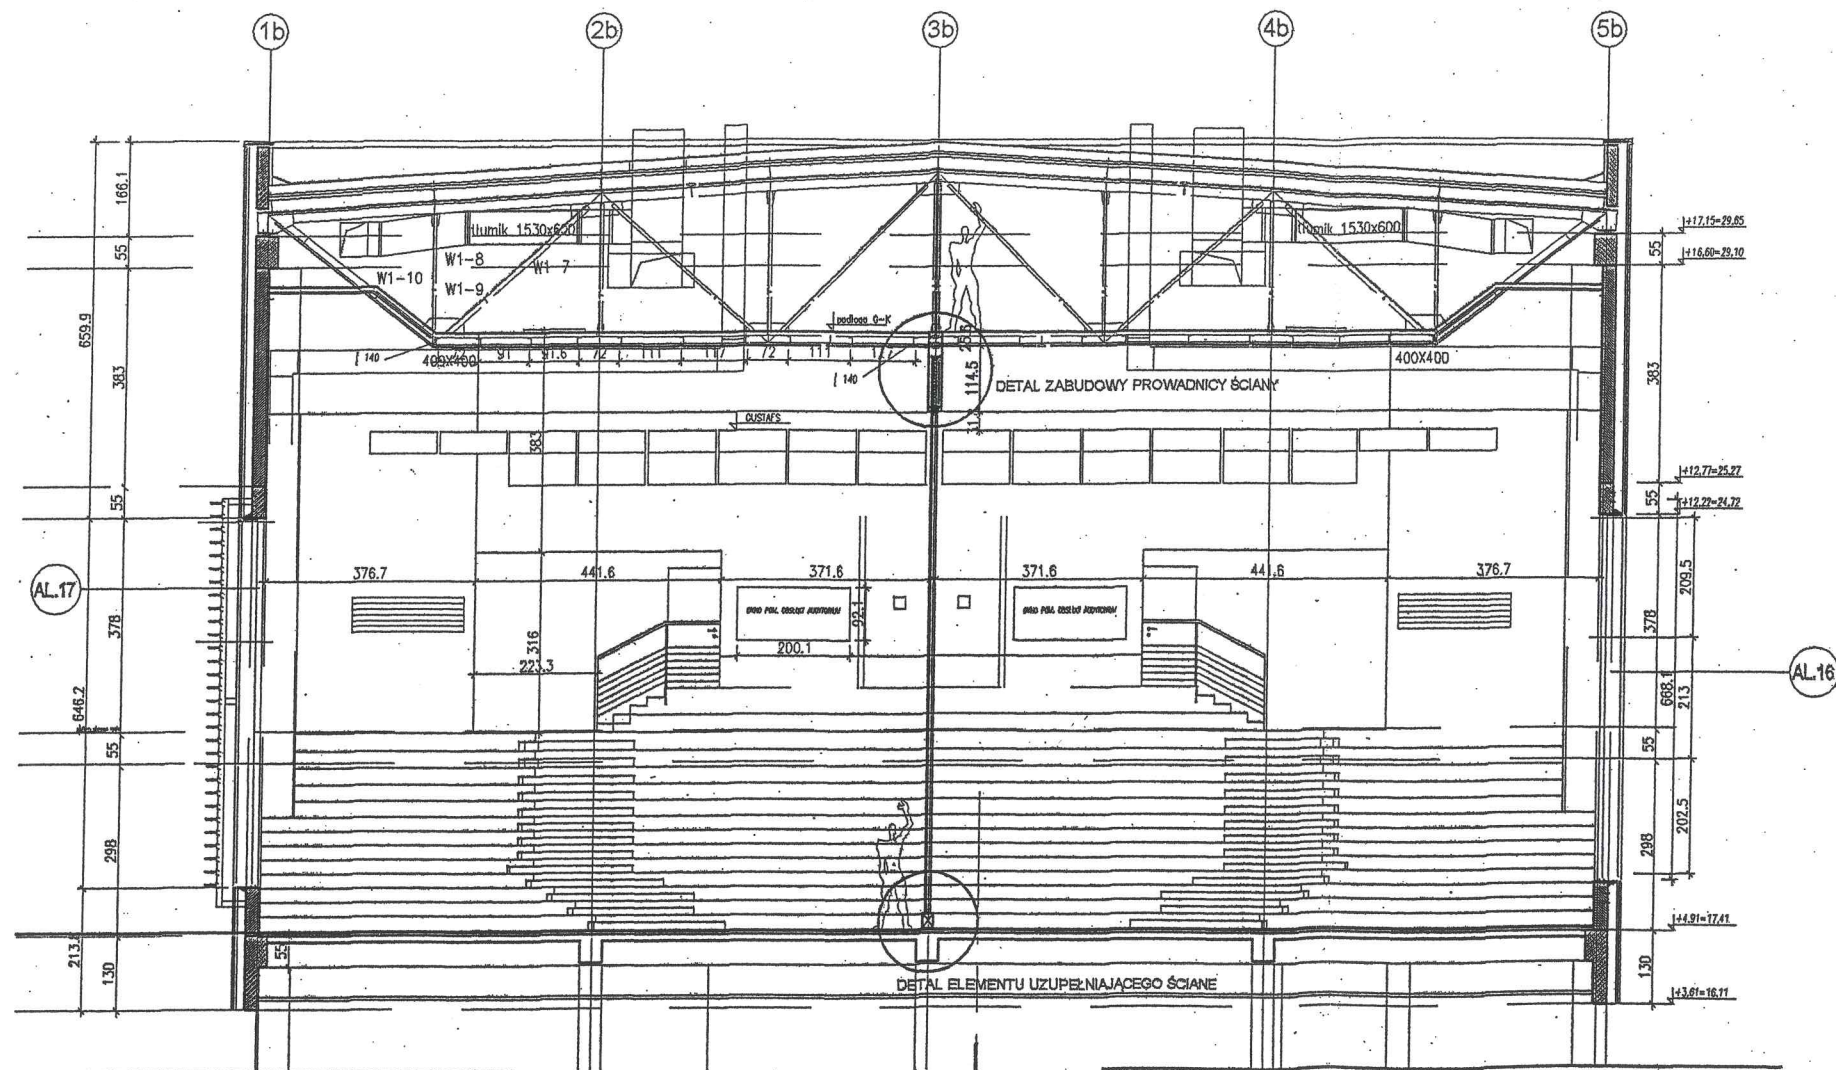

PRZEKRÓJ Db-Db skala 1:100

## DETAL ZABUDOWY PROWADNICY ŚCIANY skala 1:25

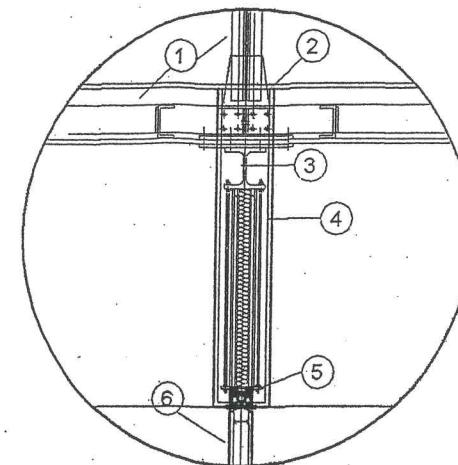

- 1 - konstrukcja stalowa dachu audytorium
- 2 - sufit pełny z płyty gipsowo-kartonowej typu "GRUBAS"
- 3 - element konstrukcyjny dostosowany do mocowania prowadnicy ścianki przesuwnej
- 4 - gipsowo-kartonowa zabudowa prowadnicy
- 5 - prowadnica ścianki przesuwnej
- 6 - ścianka przesuwna

DOKUMENTACJA  
POWYKONAWCZA