

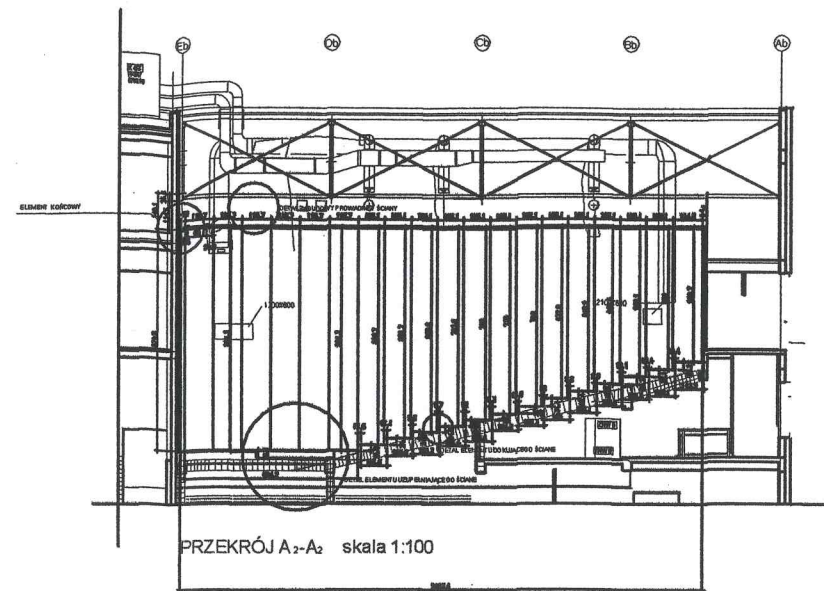



wymiary zmierzone na budowie

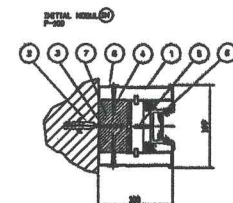

RZUT AUDYTORIUM I skala 1:100

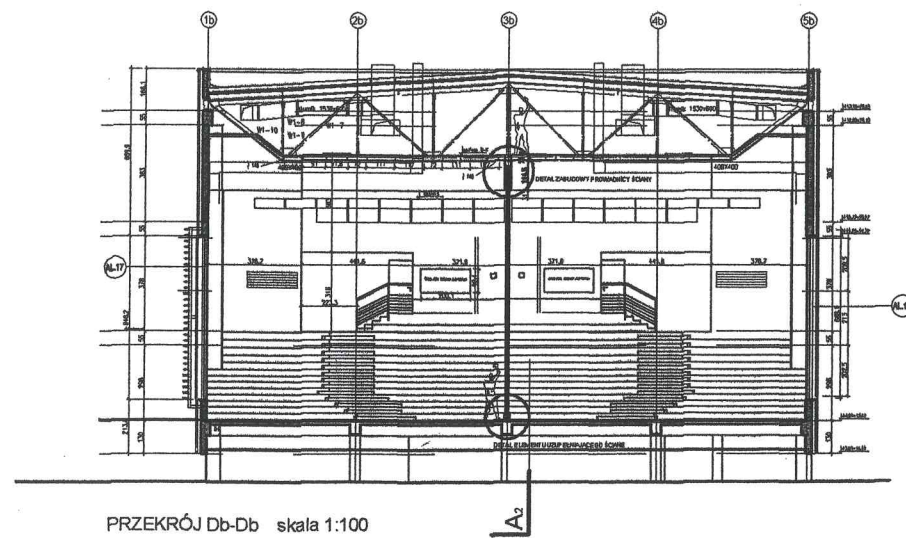


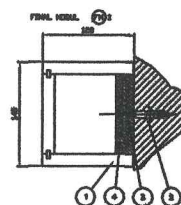
DETAL ELEMENTU UZUPELNIĄCEGO ŚCIANĘ

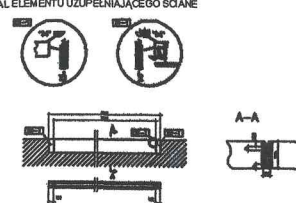



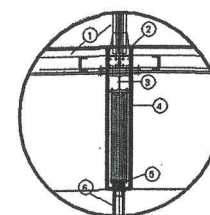


DETAL ELEMENTU DOKUJĄCEGO ŚCIANĘ skala 1:25

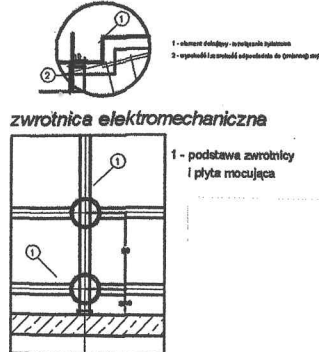

zwrotnica elektromechaniczna

1. podstawa zwrotnicy i płyta mocująca

DOKUMENTACJA
POWYKONAWCZA