MAPA DO CELÓW PROJEKTOWYCH
SKALA 1:500

Obiekt: Gdańsk - Do Studzienki

Identyfikator 1 nazwa jednostki ewidencyjnej: 226101
Identyfikator 1 nazwa obrębu ewidencyjnego 55
Nr sekcji: 3024-3a2
Nr KERG : 3024-2366i/13
Układ współrzędnych prostokątnych płaskich Gdańsk 70
Geodezyjny układ odniesienia Kronsztadt 86 bls
imię i nazwisko lub nazwa podmiotu, który wykonał mapę oraz podpis osoby reprezentującej ten podmiot.

inż. Piotr Bartel
GEODETA Upr. 17983MGPIB
81-653 Gdynia Narcyzowa 16/45

imię i nazwisko, numer świadectwa nadania uprawnień geodety, który sporządził mapę.

▬▬ - Oznaczenie granic obszaru, który był przedmiotem aktualizacji

Gdańsk, dnia 20.08.2013r.

Służebności gruntowych nie badano.

inż. Piotr Bartel
GEODETA Upr. 17983MGPIB
81-653 Gdynia Narcyzowa 16/45

Urząd Miejski w Gdańsku, Wydział Geodezji
Referat Zasobu Geodezyjnego
W OBSZARZE OZNACZONYM LINIĄ ▬▬ DOKONANO AKTUALIZACJI TREŚCI MAPY ZASADNICZEJ. DOKUMENTY Z POMIARU UZUPEŁNIAJĄCEGO PRZYJĘTO DO ZASOBU POWIATOWEGO W DNIU ... I ZAEWIDENCJONOWANO POD NR SW.3024-1707/13
NINIEJSZA MAPA MOŻE SŁUŻYĆ DO CELÓW PROJEKTOWYCH PROJEKTOWANIE OBIEKTY BUDOWLANE WYMAGAJĄCE POZWOLENIA NA BUDOWĘ, PODZIELAĆ, WYTYCZENIU I INWENTARYZACJI POWYKONAWCZEJ PRZEZ JEDNOSTKI UPRAWNIONE DO WYKONYWANIA PRAC GEODEZYJNYCH.
GDAŃSK, 2013 -08- 21
Kierownik Referatu
Urszula Narzyńska
Upr. GUGiK - Nr 236

Treść mapy uzupełniono na podstawie danych istniejących w zasobie ZUDP Gdańsk o wcześniej uzgodnione następujące obiekty:
-patrz mapa

sekcja: 30-24(3-a-2)
Gdańsk, dnia 20.08.2013r. wyk. M. Zygmuntowska

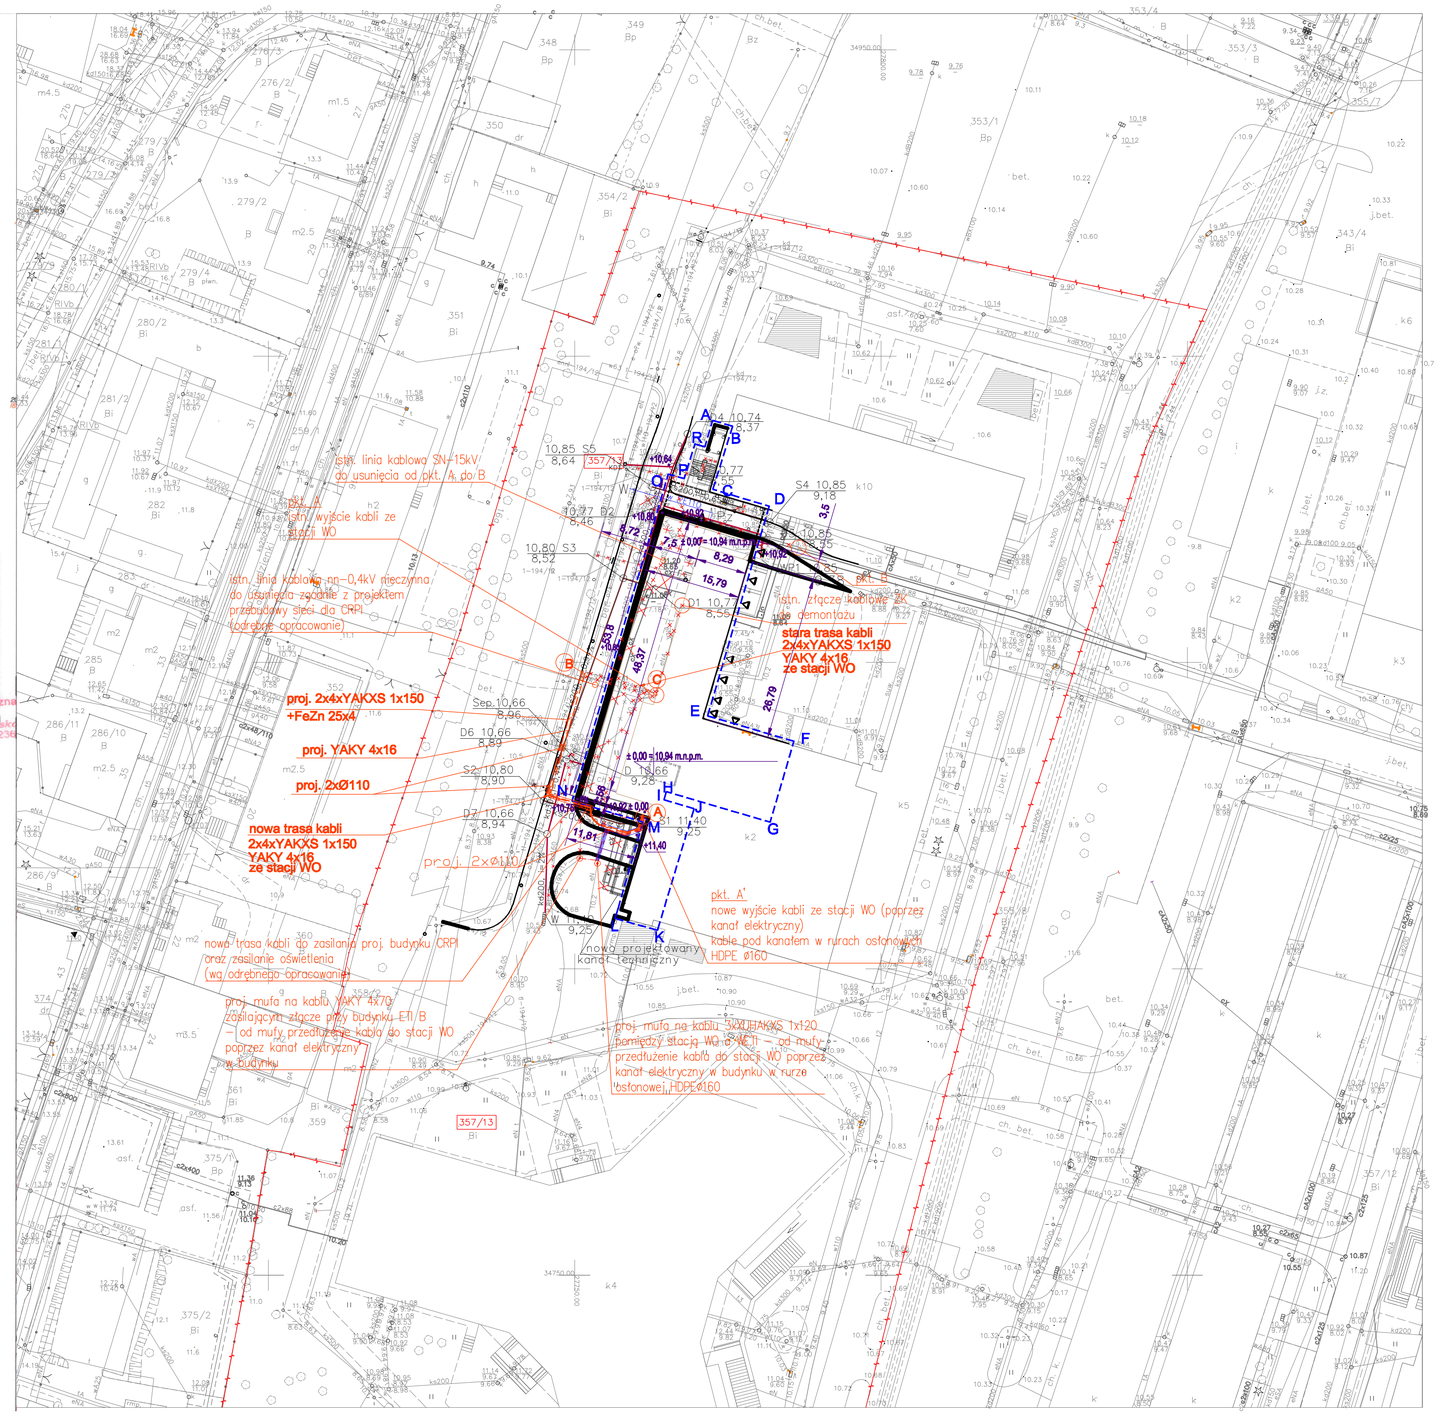

Treść mapy uzupełniono na podstawie danych istniejących w zasobie ZUDP Gdańsk o wcześniej uzgodnione następujące obiekty:
-patrz mapa

sekcja: 30-24(3-a-2)
Gdańsk, dnia 20.08.2013r. wyk. M. Zygmuntowska

ZA ZGODNOŚĆ Z ORYGINAŁEM MAPY DLA CELÓW PROJEKTOWYCH W ZAKRESIE SYMBOLI, ZNAKÓW, TREŚCI ORAZ SKALI.

OŚWIADCZAM, ŻE NIE DOKONAŁEM MODYFIKACJI ZAEWIDENCJONOWANEGO WTÓRNIKA MAPY, BĘDĄCEGO PODKŁADEM DO PROJEKTU UZBROJENIA SANITARNEGO.

LEGENDA

- kd — Proj. kan. deszczowa
- ks — Proj. kan. sanitarna
- Proj. przyłącze wodoc.
- Sieci do likwidacji
- Kanał c.o. do likwidacji
- proj. linie kablowe zasilające nn-0,4kV
- proj. linia kablowa zasilająca SN-15kV
- proj. mufy kablowe
- proj. rury osłonowe HDPEØ160
- istn. linie kablowe do demontażu
- A-R -granica opracowania (A,B,C....R)
- - - - - - - granica dobdowy piętra

SIECI ZASILAJĄCE I OŚWIETLENIOWE BUDYNKU CRPI

- projektowana zasilająca linia kablowa nn 0,4kV
- projektowana sieć oświetleniowa
- projektowany przepust kablowy Ø110
- istniejąca linia kablowa nn 0,4kV do demontażu

Uwaga: pozostałe elementy bez zmian zgodnie z projektem budowlanym nr IBG-P/065/11
Projektowana zmiana trasy linii kablowych-usunięcie kolizji z projektownym basenem
1. odcinek B-C: pierwotna trasa linii nn 0,4kV zgodne z projektem budowlanym IBG-P/065/11
2. odcinek A-B: projektowana nowa trasa linii nn 0,4kV na zewnątrz

± 0,00 -rzędne wysokościowe
-wejście/ wyjście budynku
-wyjście ewakuacyjne
-wejścia boczne i techniczne
-rzędna zero budynku ± 0,00= 10,94 m.n.p.m.
- granica działki

MAŁOPOLSKA OKRĘGOWA IZBA ARCHITEKTÓW RP
MA-2223
Nr upr. MA/019/10
Agata Natalia
ARCHITEKT
IARP

mgr inż. arch. Katarzyna Żurecka-Balcerek
uprawnienia budowlane
w specjalności architektonicznej
do projektowania bez ograniczeń
nr upr. MA/092/09
MA-2164

GEO - EKSPERT Sp. z o.o.

ARCHI-GALERIA - AGATA LIGMANN
UL. KRÓLEWSKA 43 M 65, 00-103 WARSZAWA
www.archi-galeria.pl

UWAGA
Niniejszy rysunek nie może być przekazany do wiadomości publicznej i stanowi wyłączną własność firmy ARCHI-GALERIA - AGATA LIGMANN z siedzibą w Warszawie, firmy nieodwzajmnej i firm powiązanych. Rysunek zostaje wypożyczony. Podpisującemu wypożycza do pracy bez wyłączności, w zakresie z mocy Prawa pracy ustawy jego zawrzeć na Zapisie Wypożyczającego i gwarancja, że nie będzie kopiował, powielał, podpisał, lub w inny sposób się posługiwał, bezpośrednio lub pośrednio, ani nie będzie wykorzystywał zawarte do innych celów niż pracując obiektu, dla którym został wypożyczony.

NAZWA OBIEKTU I ADRES INWESTYCJI: BUDYNEK WYDZIAŁU OCEANOTECHNIKI I OKRĘTOWNICTWA POLITECHNIKI GDAŃSKIEJ UL. DO STUDZIENKI 16A, DZ. NR 357/13, OBRĘB 55	SKALA 1:500
	FORMAT
TYTUŁ PROJEKTU: RZDBUDOWA BUDYNKU WYDZIAŁU OCEANOTECHNIKI I OKRĘTOWNICTWA POLITECHNIKI GDAŃSKIEJ Z PRZEZNACZENIEM NA OBIEKT BASENU MIDELOWEGI I PONDYDAKTYCZNE	NR PROJEKTU 125/12
	DATA SIERPIEŃ 2013
TYTUŁ RYSUNKU: PLAN ZAGOSPODAROWANIA TERENU	STADIUM PB
	BRANŻA ARCHITEKTURA

STANOWISKO	NAZWISKO	UPRAWNIENIA	PODPIS	NR RYSUNKU
PROJEKTANT	MGR INŻ.ARCHITEKTURY ŻURECKA	MA/092/09,MA-2164		PG/A/01
SPRAWDZAJĄCY	MGR INŻ. ARCH. AGATA LIGMANN	MA/019/10, MA-2223		