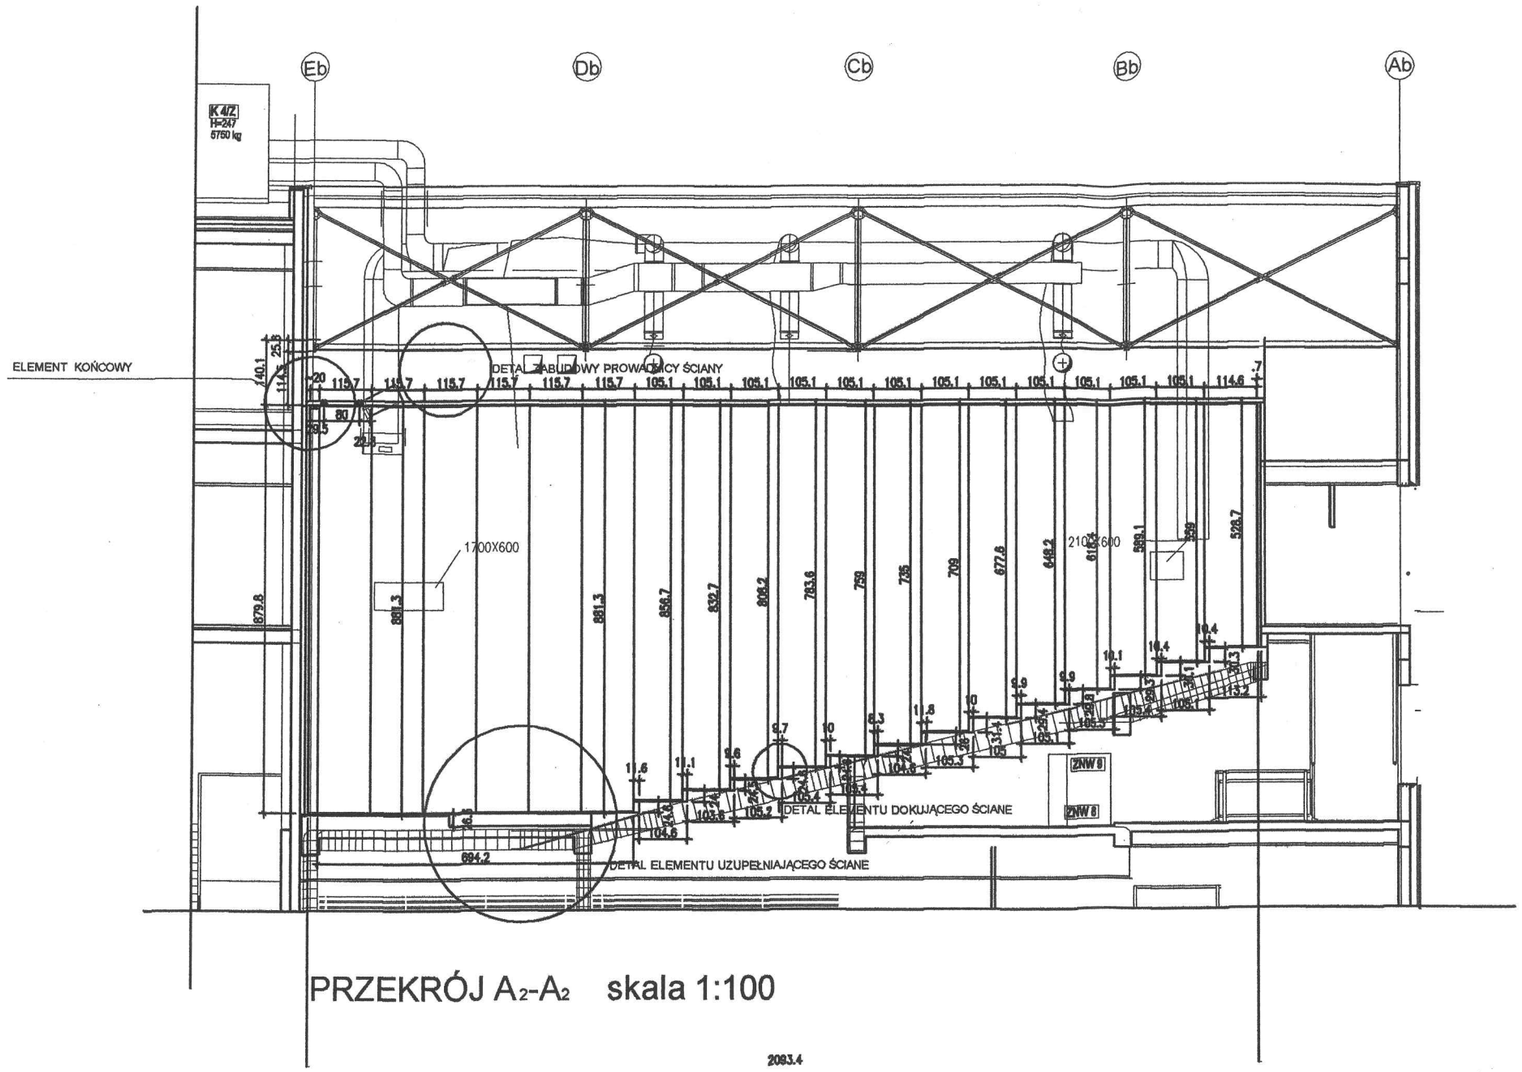

PRZEKRÓJ A_2-A_2 skala 1:100

2093.4

DOKUMENTACJA POWYKONAWCZA

DETAL ELEMENTU UZUPEŁNIAJĄCEGO ŚCIANE

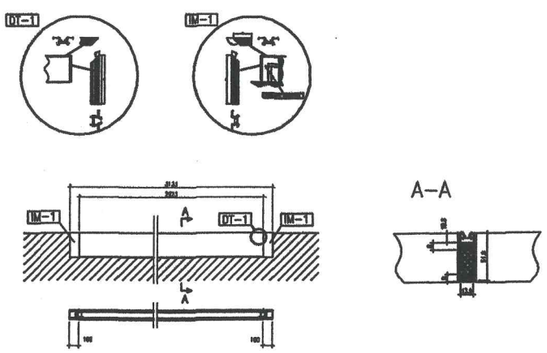

DETAL ELEMENTU DOKUJĄCEGO ŚCIANE skala 1:25

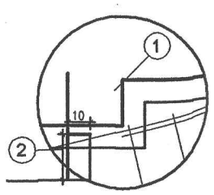

1 - element dokujący - rozwiązanie systemowe
2 - wysokość i szerokość odpowiednia do (zmiennej) stopnia