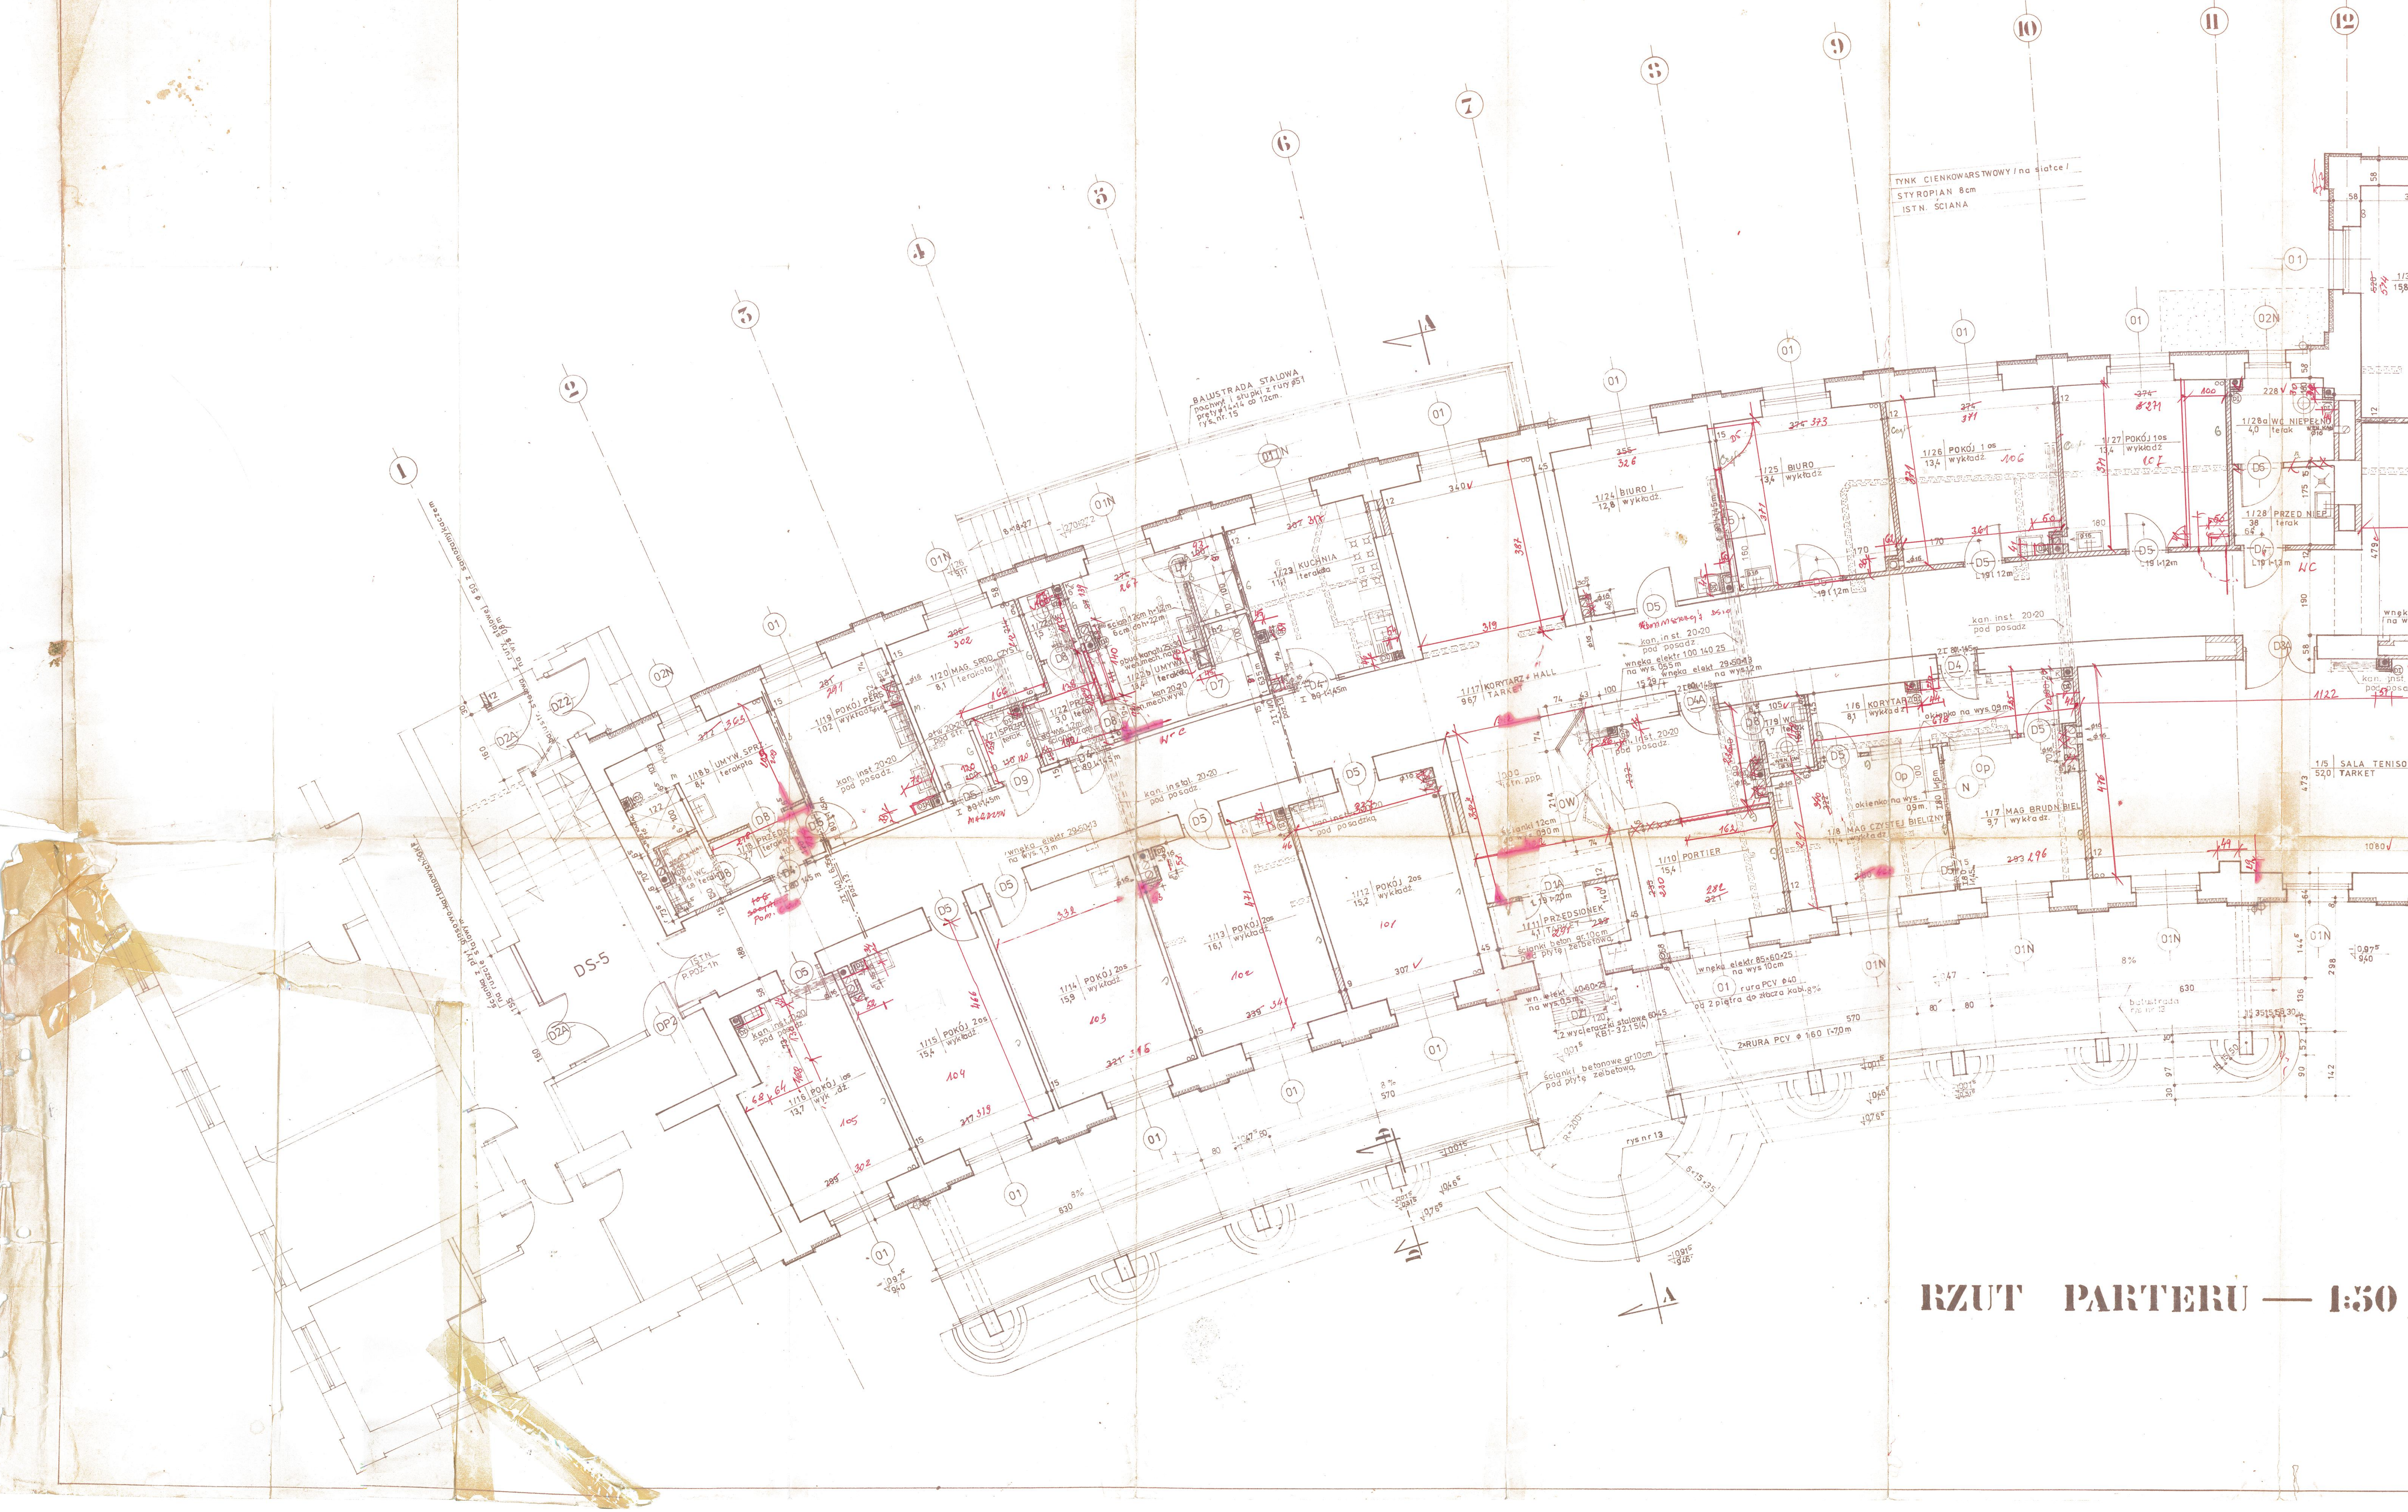

RZUT PARTERU — 1:50

UWAGI:

1. BELKI STALOWE POD PROJEKTOWANE ŚCIANKI DZIAŁOWE Z CEGŁY KRATOWKI GR 12 cm WYKONAĆ ZGODNIE Z PROJEKTEM KONSTRUKCJI PO DOKONANIU ODKRYWEK ISTN. STROPU
2. PRZEWODY Z RUR PCV ϕ 16 ORAZ PIONY KANALIZACYJNE OBUDOWAĆ ŚCIANKAMI Z CEGŁY PEŁNEJ GR 65 cm I PROWADZIĆ Z UWZGLĘDNIENIEM ISTNIEJĄCYCH STROPÓW UWZGLEDNIAJĄC LOKALIZACJE ISTN. PODCIĄGU ŻELBETOWEGO NA 4 PIĘTRZE
3. PROJ. POJEDYŃCZE PIONY KAN.SAN. PROWADZIĆ W MIARĘ MOŻLIWOŚCI W BRUZDACH ISTN. ŚCIAN.
4. WYSTĘPUJĄCE FRAGMENTARYCZNIE PRZEWODY INST. SANIT. POD STROPEM ZAIZOLOWAĆ I OBUDOWAĆ PŁYTAMI GKB1.
5. NA PARTERZE W MIEJSCACH ZAWORÓW ODCINAJĄCYCH I REWIZJI ZAMONTOWAĆ DRZWICZKI STALOWE 25×25

UWAGA!
ZE WZGLĘDU NA BRAK ODKRYWEK KONSTRUKCJI ISTNIEJĄCYCH STROPOW W CZASIE OPRACOWANIA PROJEKTU OSTATECZNA LOKALIZACJA KANALOW WENTYLACJI GRAWITACYJNEJ ZOSTANIE UŚCIŚLONA W NADZORZE AUTORSKIM

ŚCIANA ISTNIEJĄCA
ŚCIANA PROJEKTOWANA
ŚCIANA DO ROZBIÓRKI

Zaopiniowano pod względem wymagań higienicznych i zdrowotnych bez zastrzeżeń
data 10.07.97
Lp. opinii 67/97

Uzgodniono pod względem BHP i ergonomii bez uwag
PROJEKTANT SPECJALISTA DS. BHP I ERGONOMII

RZECZOZNAWCA DO SPRAW ZABEZPIECZEŃ PRZECIWPOŻAROWYCH
mgr Włodzimierz Małysiak Nr upr. 90/93
Gdańsk 30.07.1997
miejscowość, data, podpis
Zgodność projektu z wymaganiami ochrony przeciwpożarowej stwierdzam
bez uwag ~~z uwagami~~

Dokumentacja powykonawcza
KIEROWNIK BUDOWY
Czesław Gałus
upr. bud. 5156/Gd/92

UZGODNIENIA BRANŻOWE

BRANZA	PROJEKTANT	DATA	PODPIS
KONSTRUK.	MGR. INŻ. M. ROSOCHOWICZ		
INST SANIT	MGR. INŻ. T. PILCH		
INST ELEKT	INŻ. E. GIERKIEWICZ		
INST TELET.	INŻ. E. LIPKOWSKI		

P.P.H.U. „DACH-BUD. SYSTEM"
83-000 PRUSZCZ GDAŃSKI, UL. ZASTAWNA 23.
TEL./FAX 83 30 09

TEMAT: PROJEKT BUDOWLANO-WYKONAWCZY. REMONT KAPITALNY DOMU STUDENCKIEGO NR 10 POLITECHNIKI GDAŃSKIEJ PRZY UL. LECZKOWA W GDAŃSKU.

PROJEKTANT: arch W Wrzesiński 5175/GD/92	BRANŻA: ARCHITEKTURA		SKALA 1:50
OPRACOWAŁ: K Karol	NAZWA RYS. RZUT PARTERU		DATA 06.97r.
SPRAWDZIŁ: arch B Szumińska WBPP-NB-7210/3881			NR RYS. 3.